

DEPARTEMENT DE LA MEUSE

COMMUNE DE PAGNY LA BLANCHE COTE

RUE DU PONT


PLAN DE RECOLEMENT

ASSAINISSEMENT ET AEP

CDE TP  
7 Route de Rigny la Salle  
55140 RIGNY SAINT MARTIN  
Tél: 03.29.89.46.30 Fax: 03.29.89.51.66  
Courriel: contact@cde-tp.fr



Indice	Date	Objet	Date :	Echelle :
A	09/11	plan initial	09/11/2010	1/200
			Dessiné par :	
			C.D.	

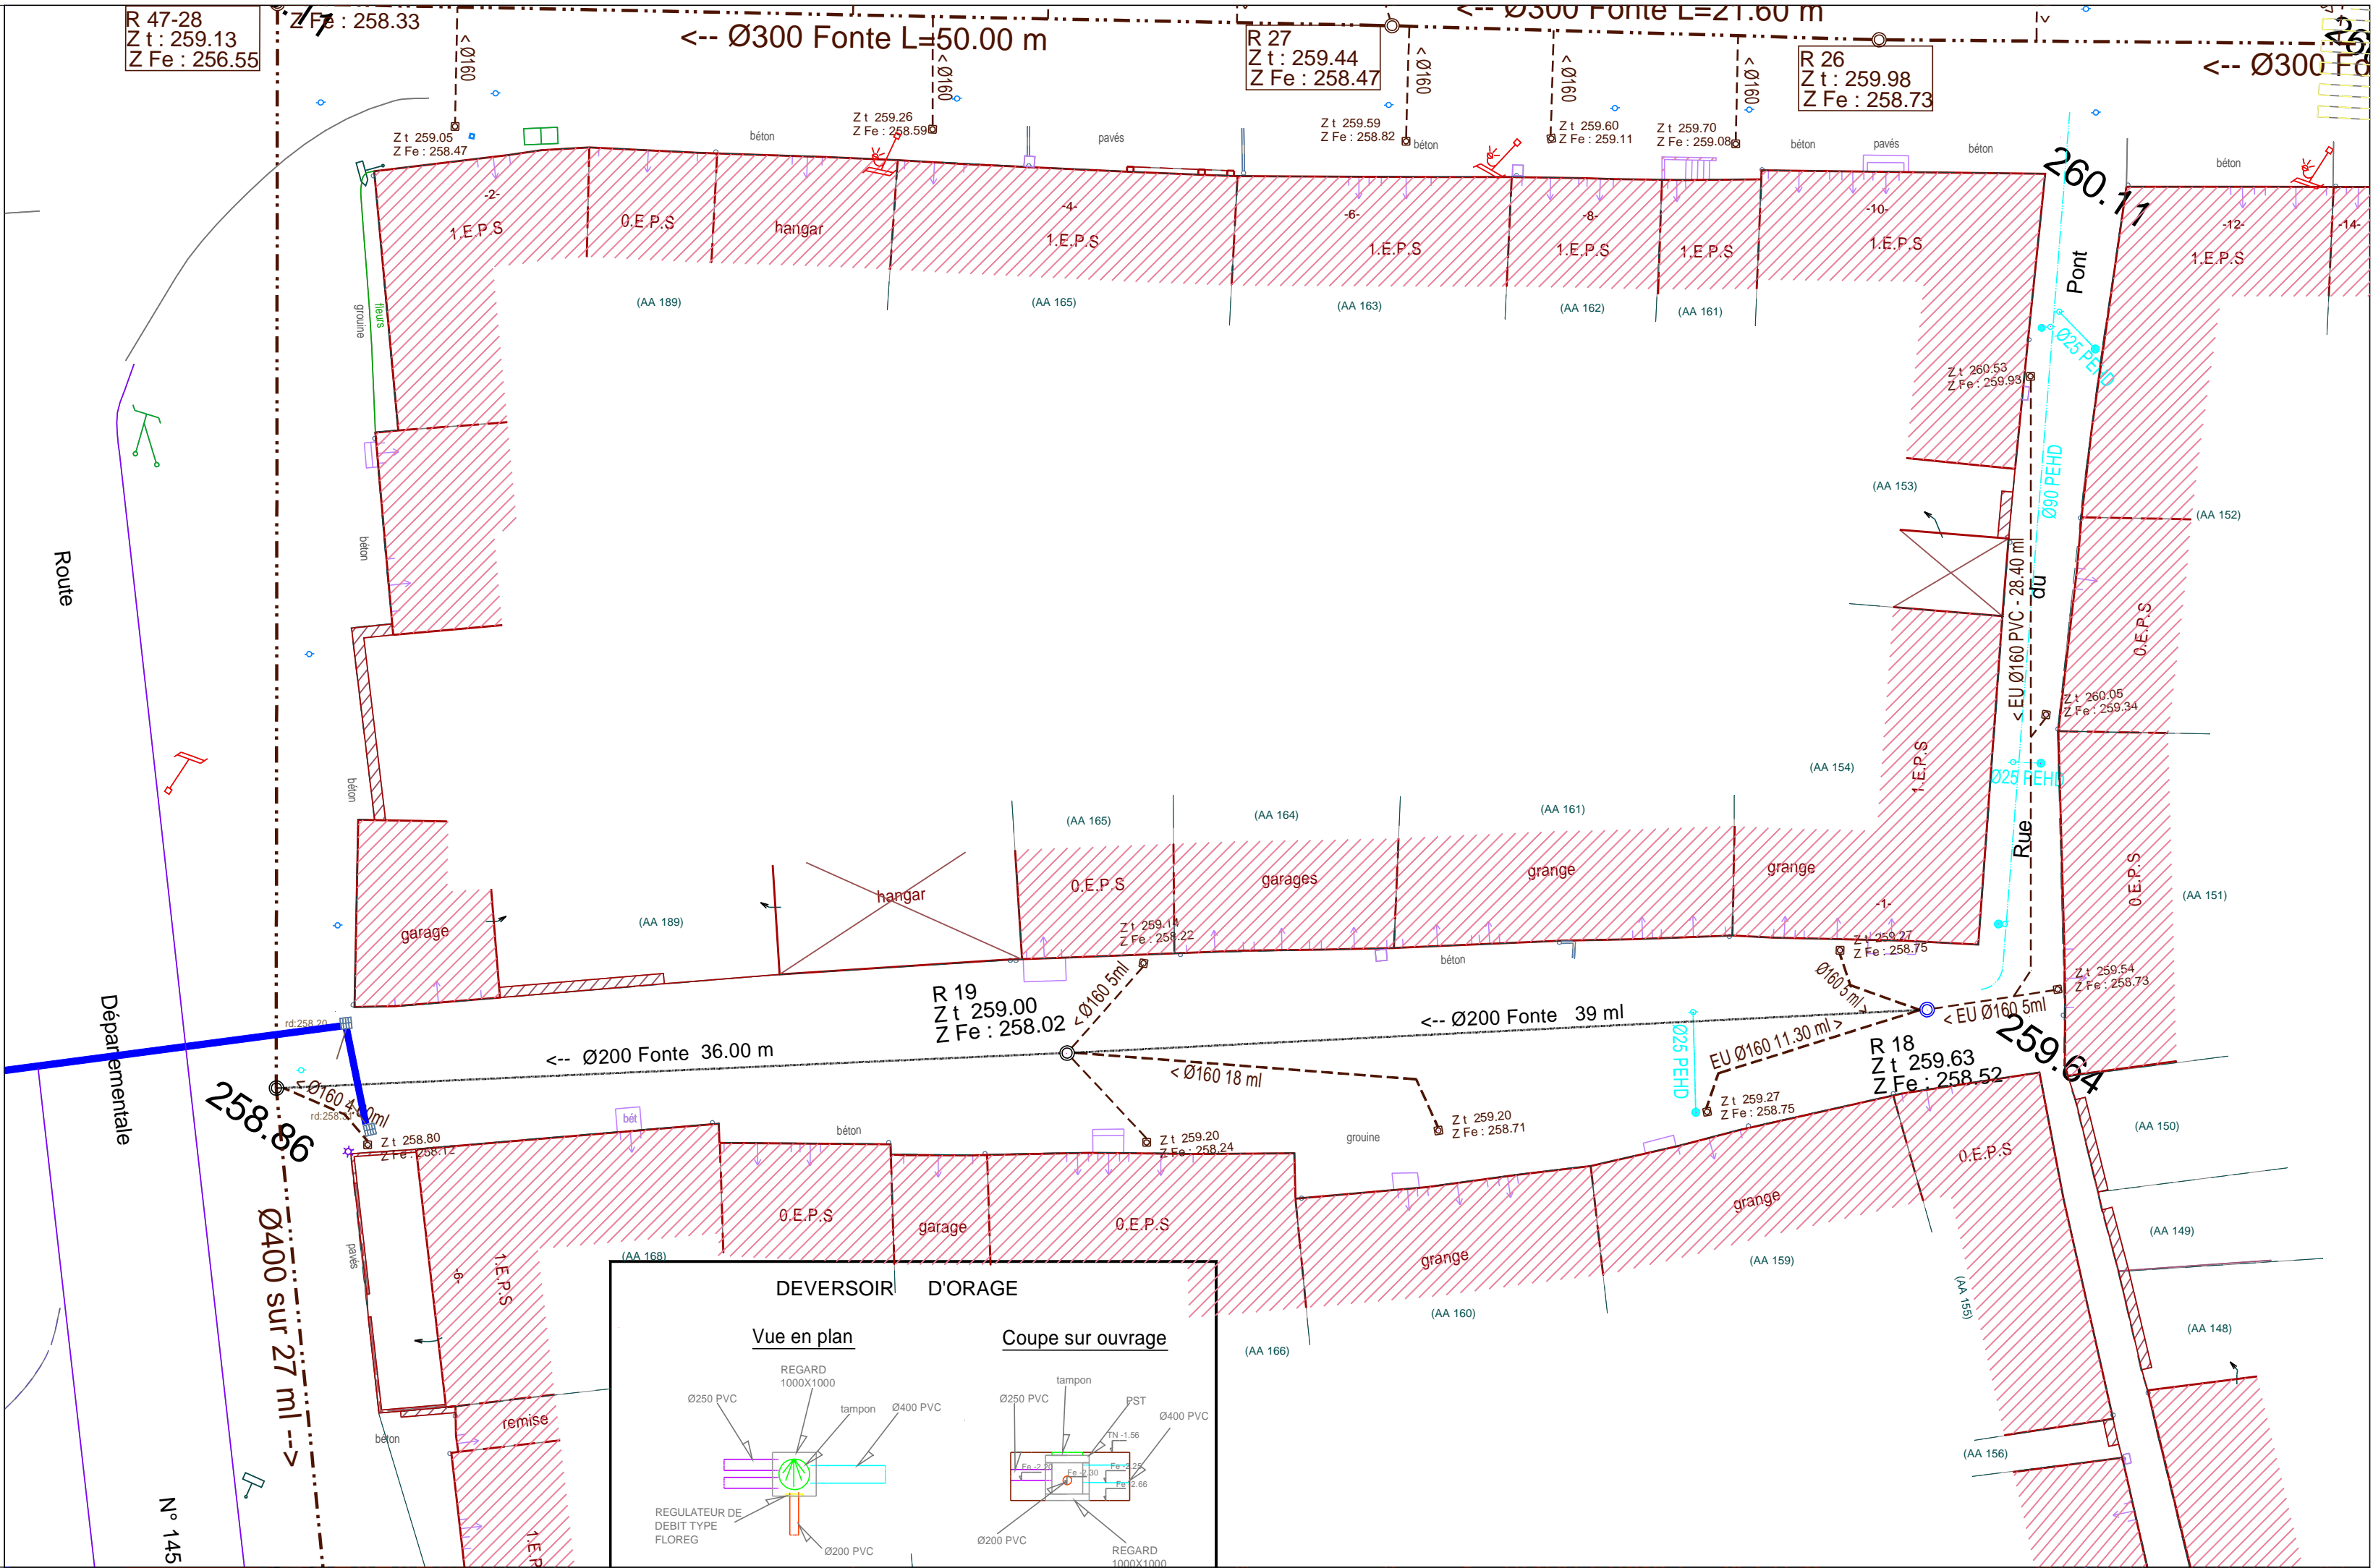

DEPARTEMENT DE LA MEUSE

COMMUNE DE PAGNY LA BLANCHE COTE

RUE DU PONT

PLAN DE RECOLEMENT

ASSAINISSEMENT ET AEP

CDE TP  
7 Route de Rigny la Salle  
55140 RIGNY SAINT MARTIN  
Tél: 03.29.89.46.30 Fax: 03.29.89.51.66  
Courriel: contact@cde-tp.fr



Indice	Date	Objet	Date :	Echelle :
A	09/11	plan initial	09/11/2010	1/200
			Dessiné par :	
			C.D.	

